


PLAN 1 : 100

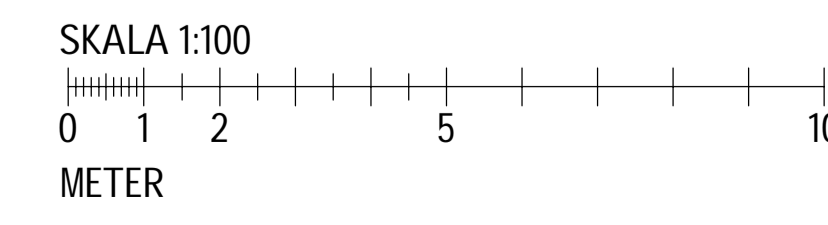

BET	ÄNDRINGEN AVSER	DATUM	SIGN
<b>RELATIONSHANDLING</b>			
<b>Kv. HAMMEN 4, ÅHUS</b>			
<b>KRISTIANSTAD KOMMUN</b>			
WSP Byggsprojektering Västra Storgatan 51E 291 31 Kristianstad Tel: 010-722 50 00 wsp.com			
UPPDRAG NR 1026 8944	RITAD/KONSTR. AV MLP	HANDLÄGGARE MLP	
DATUM 2019-11-28	ANSVÄRIG Lars Johansson		
<b>NYBYGGNAD AV HALL- OCH KONTORSBYGGNAD</b>			
<b>PLANRITNING</b>			
SKALA A1 1:100 A3 1:200	NUMMER A-02	BET	