



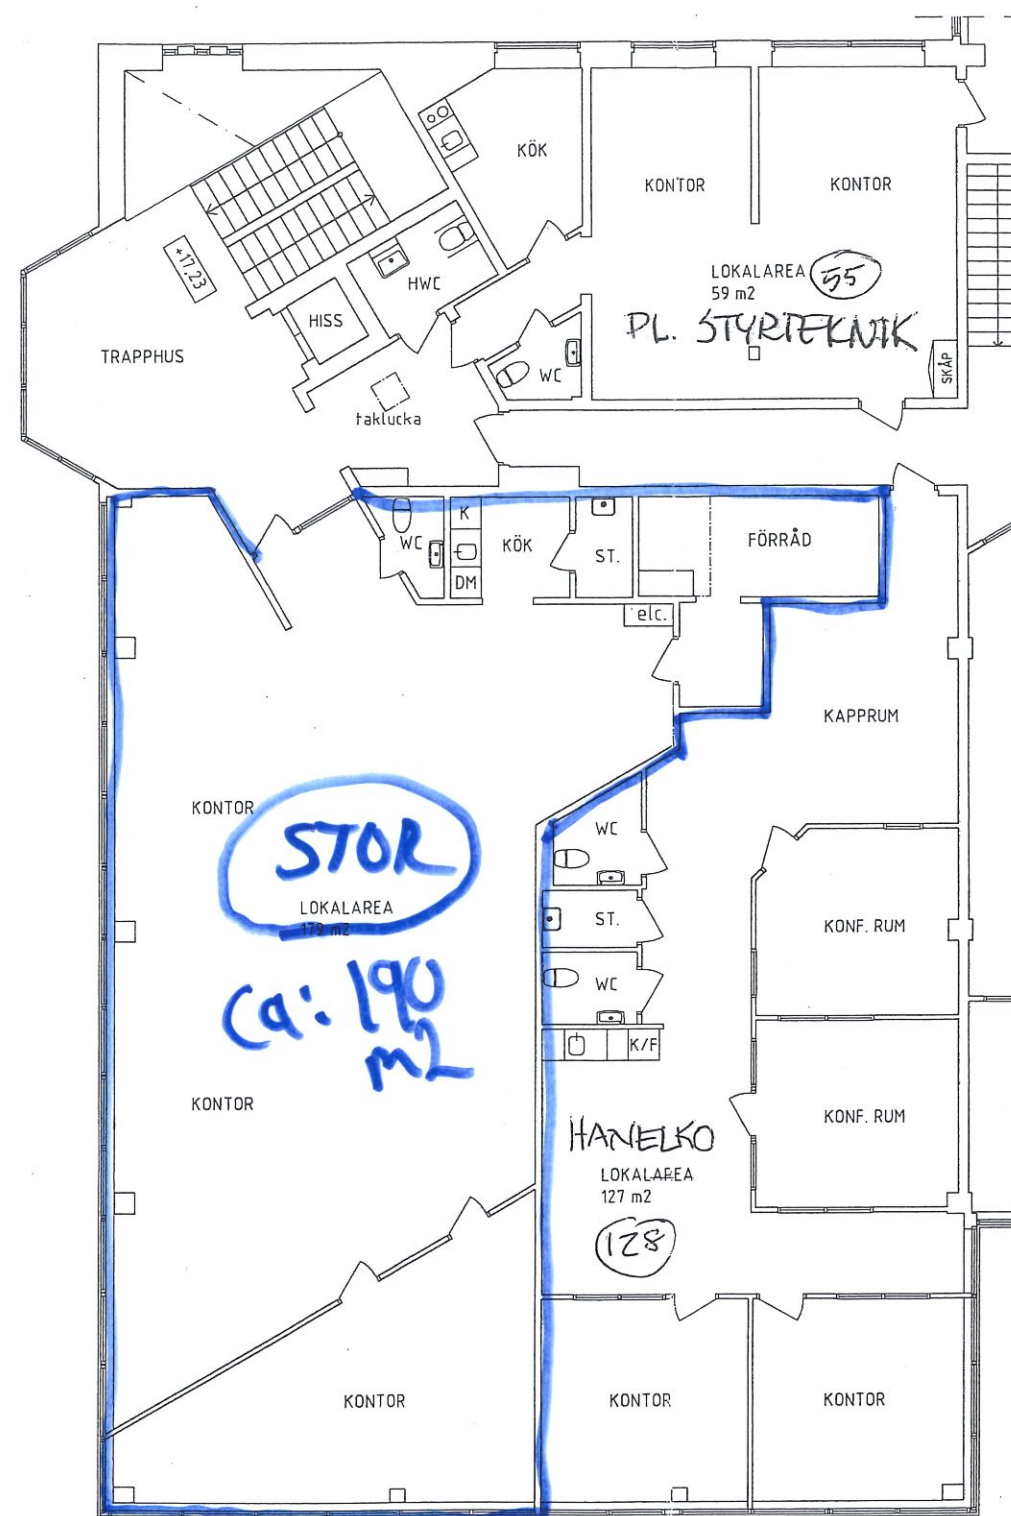

ORIENTERINGSFIGUR 1:500

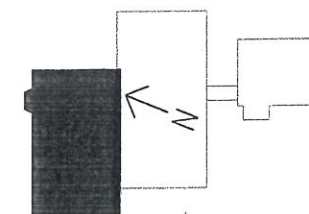

0 1 5m

A3 - SKALA 1:100

Lokalareor (LOA) är angivet på respektive lokal.

PLAN VÅNING 2

| BET                           | ANT | ÄNDRINGEN AVSER | SIGN        | DATUM |
|-------------------------------|-----|-----------------|-------------|-------|
|                               |     |                 |             |       |
| RELATIONSHANDLING             |     |                 |             |       |
| BILGATAN 3                    |     |                 |             |       |
| UPPDRAG NR                    |     | ITAD AV         | HANDLÄGGARE |       |
| DATUM                         |     | ANSVARIG        |             |       |
| 2016-01-31                    |     |                 |             |       |
| VENTILEN<br>KUNGÄLV<br>PLANER |     |                 |             |       |
| SKALA                         |     | NUMMER          |             | I BET |
| A3-1:100                      |     |                 |             |       |