


DELPLAN
SKALA 1:100

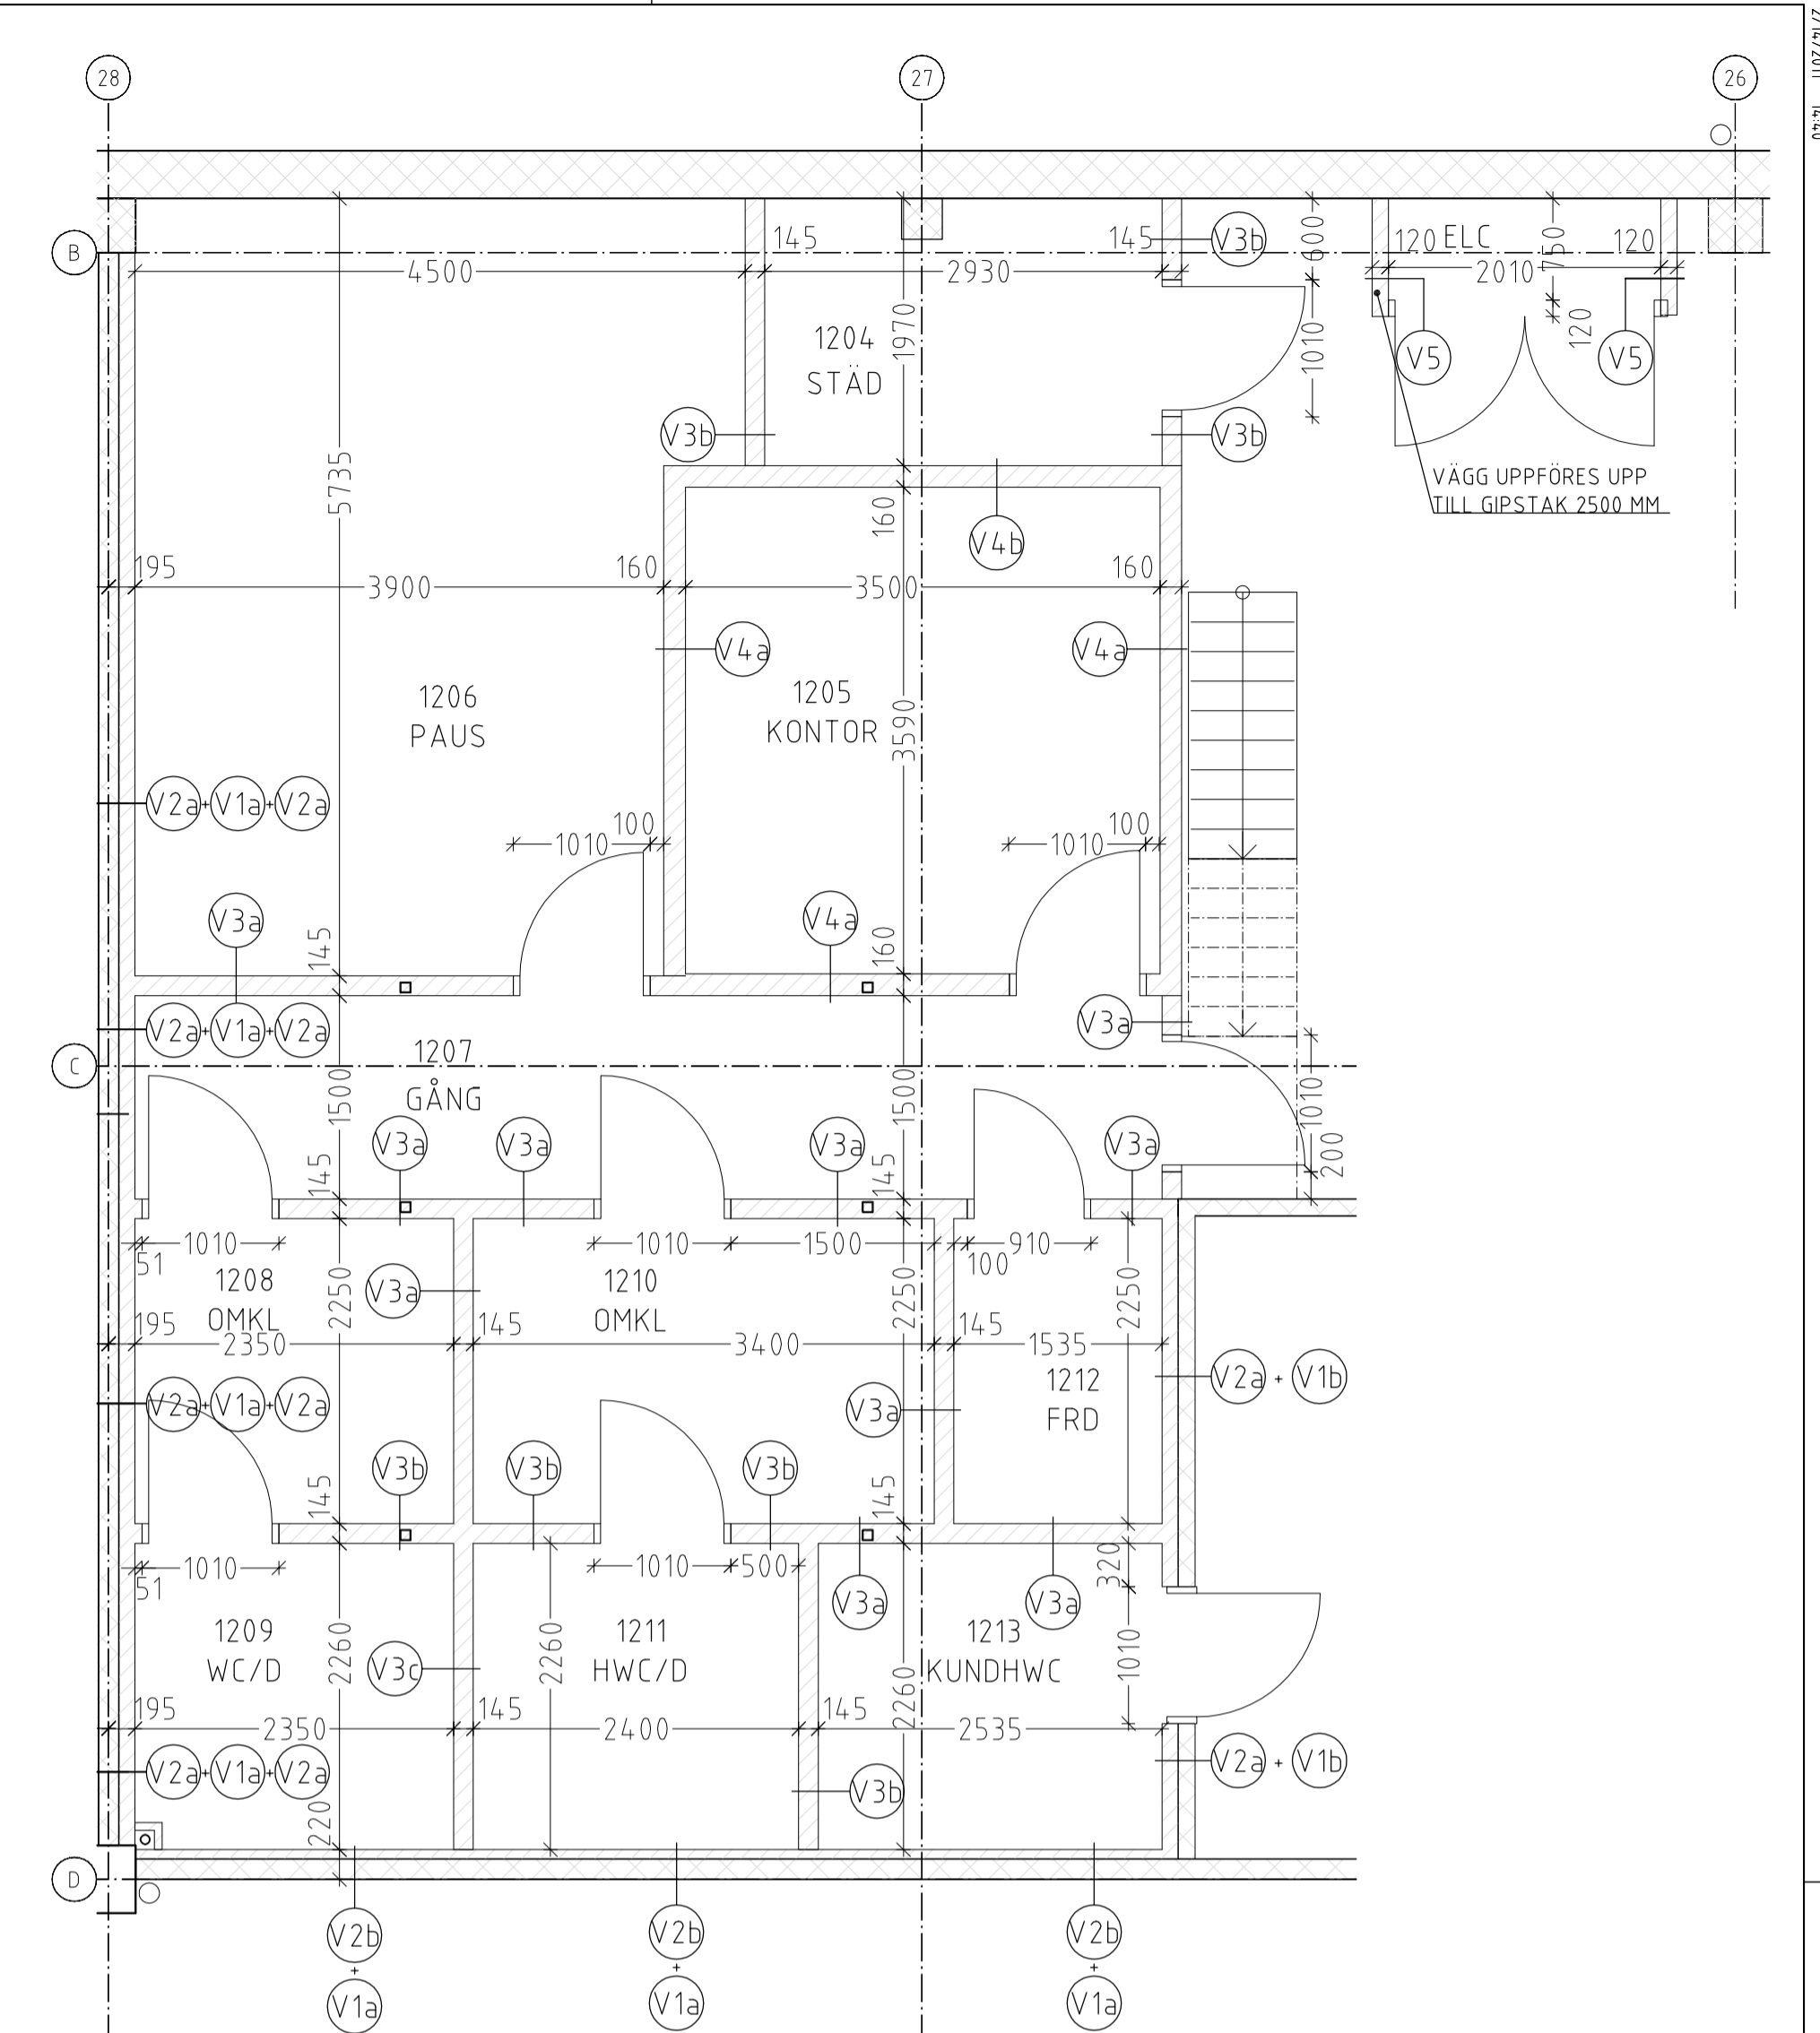


MÅTTSATT PLAN PERSONALDEL
SKALA 1:50

FÖRKLARINGAR

SE RITNING A-40.1-101

VÄGGTYPER

SE RITNING A-40.1-111

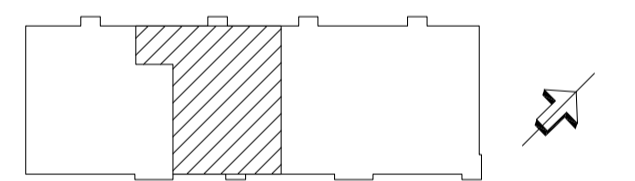

A	RELATIONSHANDLING	11-02-14	JLB
BET	ANT	ANDRINGEN AVSER	DATUM
			SIGN
RELATIONSHANDLING			
NCC			
TÅGARP 15:11			
ENTREPRENÖR			
A	Staffan Holfelt Arkitekter AB	TFN: +46 (0) 40 - 622 24 14	
K	NCC Construction Sverige AB	TFN: +46 (0) 40 - 31 70 00	
E	EI Program AB	TFN: +46 (0) 411 - 74 0 60	
V	Sydtotal	TFN: +46 (0) 40 - 32 48 40	
VS	NVS	TFN: +46 (0) 10 - 4 75 10 00	
BR	Tyrens AB	TFN: +46 (0) 40 - 698 16 00	
M	Marklaget	TFN: +46 (0) 42 - 13 07 66	
EE	EA Installationer AB	TFN: +46 (0) 410 - 464 40	
-	-	TFN: +46 (0)	
UPPRORAGNR	RITAD/KONSTR AV	HANDLAGGARE	
2009-13-1	KL/JP	Jenny Palm	
DATUM	ANSVARIG		
2010-07-09	Staffan Holfelt		
OMBYGGNAD FÖR HANDEL			
TÅGARP 15:11, BURLÖVS KOMMUN			
DELPLAN BUTIK 2, CHILI			
SKALA	NUMMER	BET	
A1=1:100/1:50	A-40.1-121	A	

Vid utskrift i A3-format gäller halva angivna skalar. (ex 1:100 = 1:200)