



File: U:\0000\0019\_Viktorias Park\_Restaurang\A\RELATIONSHANDLING\Bilder\A4.0.1-1011.dwg  
Xref: \_\Modell\A4.0-101.dwg



| BET  | ANT                      | ÄNDRINGEN AVSER | SIGN        | DATUM                                 |
|--|--------------------------|-----------------|-------------|---------------------------------------|
| <b>RELATIONSHANDLING</b>   |                          |                 |             |                                       |
| <br><b>VICTORIA PARK<sup>®</sup></b><br><b>arkitektbyrå ab</b>  |                          |                 |             |                                       |
| <small>Stora Nygatan 23, 411 06 Göteborg Tel: 031-333 60 00 Fax: 031-333 60 10</small><br><small>© Detta ritning är tillhörande arkitektbyrå och får ej kopieras, publiceras eller på annat sätt förtäras utan vårt medgivande</small> |                          |                 |             |                                       |
| A  |                          | Arkitektbyrå AB |             | Tel: 031-333 60 00 Fax: 031-333 60 10 |
| E  |                          |                 |             |                                       |
| K  |                          |                 |             |                                       |
| V  |                          |                 |             |                                       |
| VS   |                          |                 |             |                                       |
| M  |                          |                 |             |                                       |
| UPPDRAG NR   | 8019_03                  | RITAD AV        | BHS         | HANDLÄGGARE                           |
| DATUM  | 2009.12.01               | ANSVARIG        | LARS IWDAL  | MI                                    |
| <b>VICTORIA PARK</b><br><b>HUS 10, PLAN 1, DEL 1</b><br><b>RESTAURANG</b>  |                          |                 |             |                                       |
| SKALA  | A3 (1:200)<br>A1 (1:100) | NUMMER          | A4.0.1-1011 |                                       |

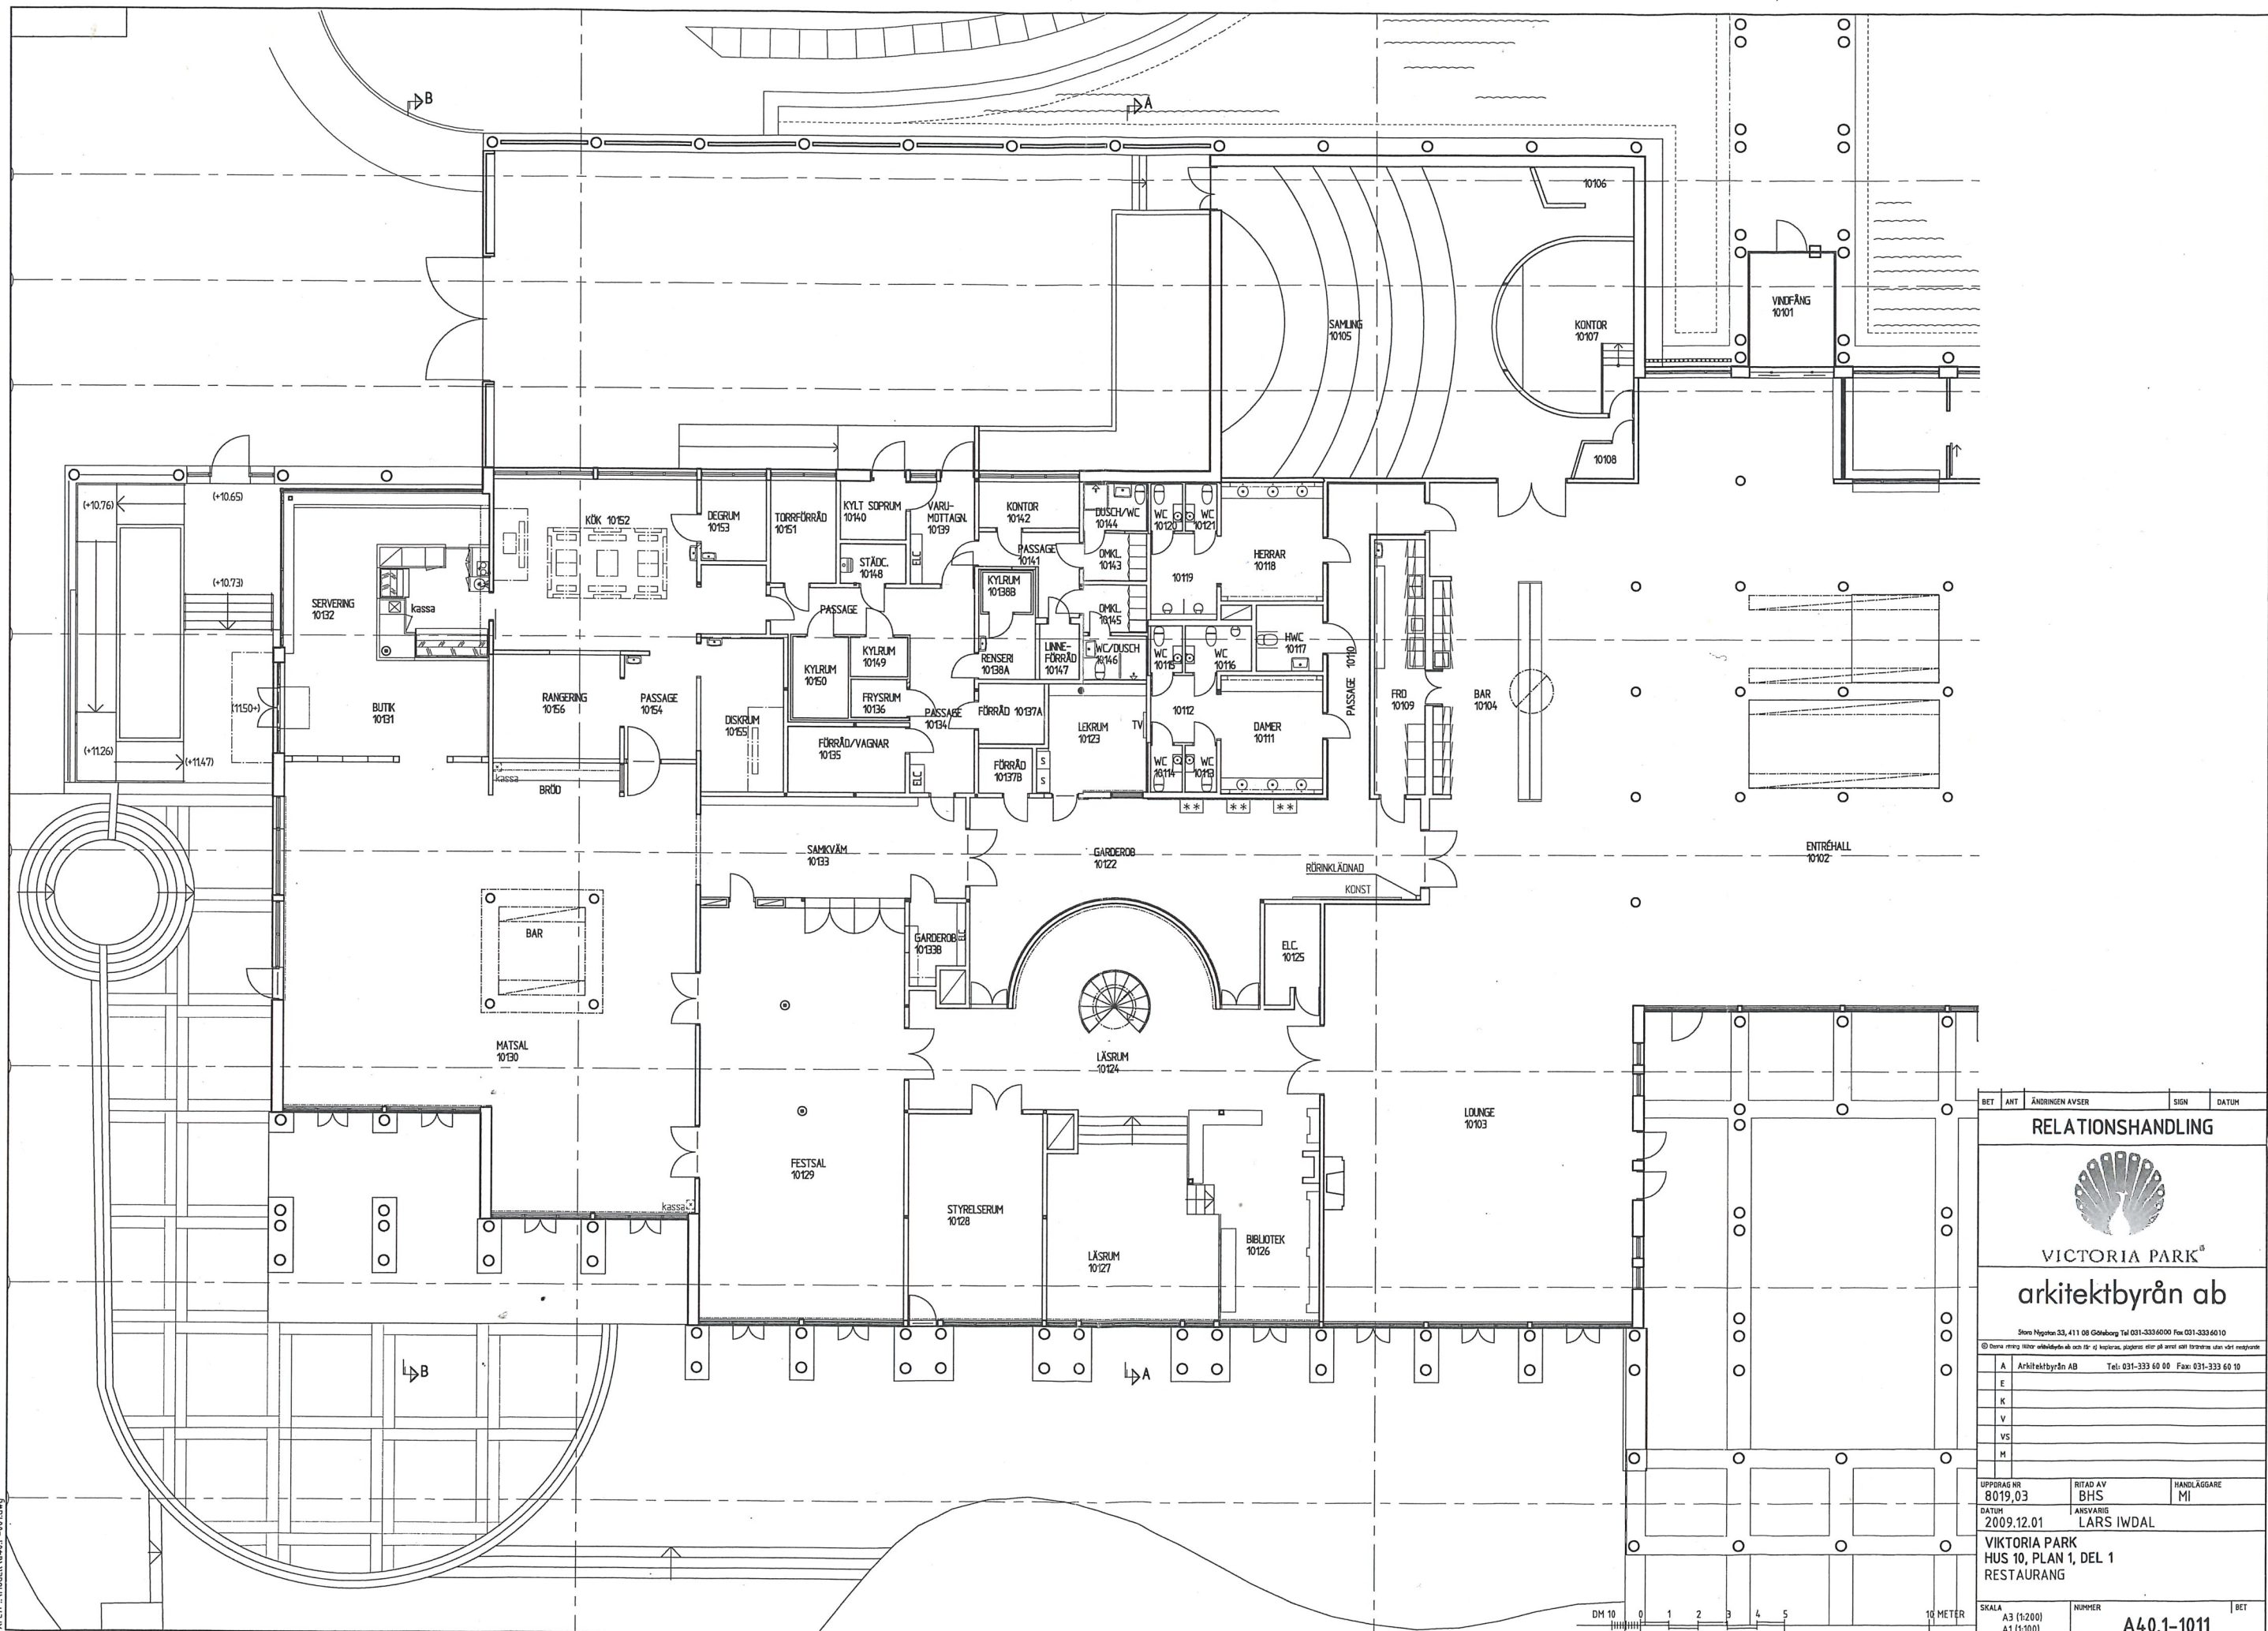