


**FÖRKLARINGAR:**


RITNINGEN BASERAS PÅ ÄLDRE RITNINGAR SAMT INVÄNDIGA UPPMÄTNINGAR AV VISSA YTOR. VI RESERVERAR OSS FÖR EVENTUELLA AVVIKELSER GÄLLANDE MÅTT, DÖRRBREDDER, PLACERING AV VÄGGAR, PELARE, SCHAKT ETC DÅ EN KOMPLETT UPPMÄTNING EJ UTFÖRTS.

ALLA MÅTT I mm.

☒ GENOMLYSTUTRYMNINGSSKYLT

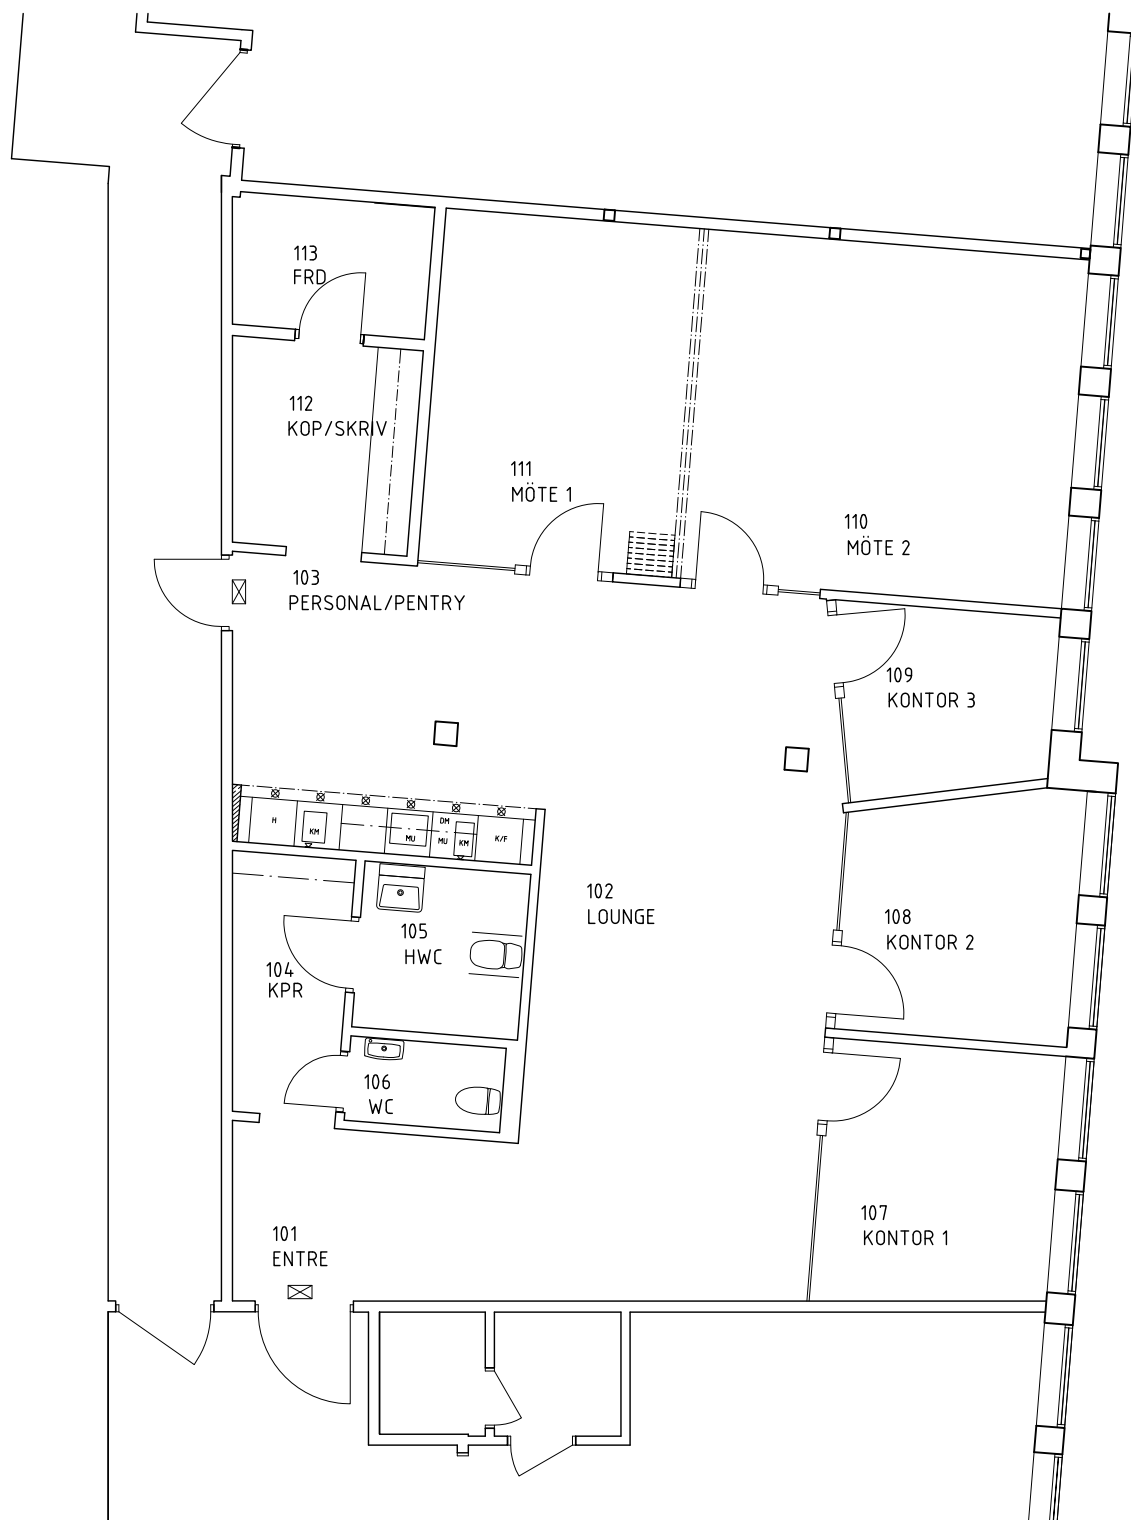

B	RELATIONSHANDLING	JJ	2015-08-26
A	SE REV PM A1	JJ	2015-05-25
BET	ANT	ANDRINGEN AVSER	SIGN DATUM

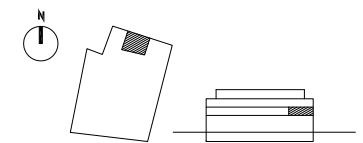

**RELATIONSHANDLING**

ÅHLÉNSHUSET HALMSTAD  
KV VALDEMARS ATTERDAG 18



▲	A	SEMREN & MÅNSSON TEL 031-763 02 00 FAX 031-763 02 01
☒	V	
☒	E	
☒	K	
☒	L	
☒	W	
☒	B	
☒	H	
☒	S	

UPPDR NR 2262-30	RITAD AV JJ	HANDLÄGGARE HA
DATUM 2015-05-13	UPPDRAGSANSVARIG MAGNUS MÅNSSON	

OMBYGGNAD KONTOR FASTIGHETSÄGARNA  
ÅHLÉNSHUSET HALMSTAD

PLAN 1 TRAPPA		BET
SKALA 1:50 A1 1:100 A3	NUMMER A4.0.1-020	B