


 Brandcellsgräns EI 60
 Genomlyst skylt
 Utrymningsstrategi

 Bef. dörrar
 Nya dörrar

Entreprenad gräns

MC Miljöcentral

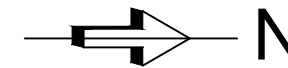


C	Orangeri, parkering, allmänt	HB	2024-12-20
B	Objektsnummer/ Kontors nr	HB	2021-03-01
A	Relationsritning	HB	2020-04-23
BET	ANT	ÄNDRINGEN AVSER	SIGN
			DATUM


HOTELL VARBERG

UPPDRAG NR 029-13	RITAD AV	HANDLÄGGARE HB
DATUM 14-06-10	ANSVARIG H. Behaderovic	


ENTRÉPLAN		A1
SKALA	A1 1:100 A3 1:200	NUMMER A40:20
		BET C

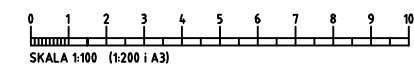

Borgmästaregatan

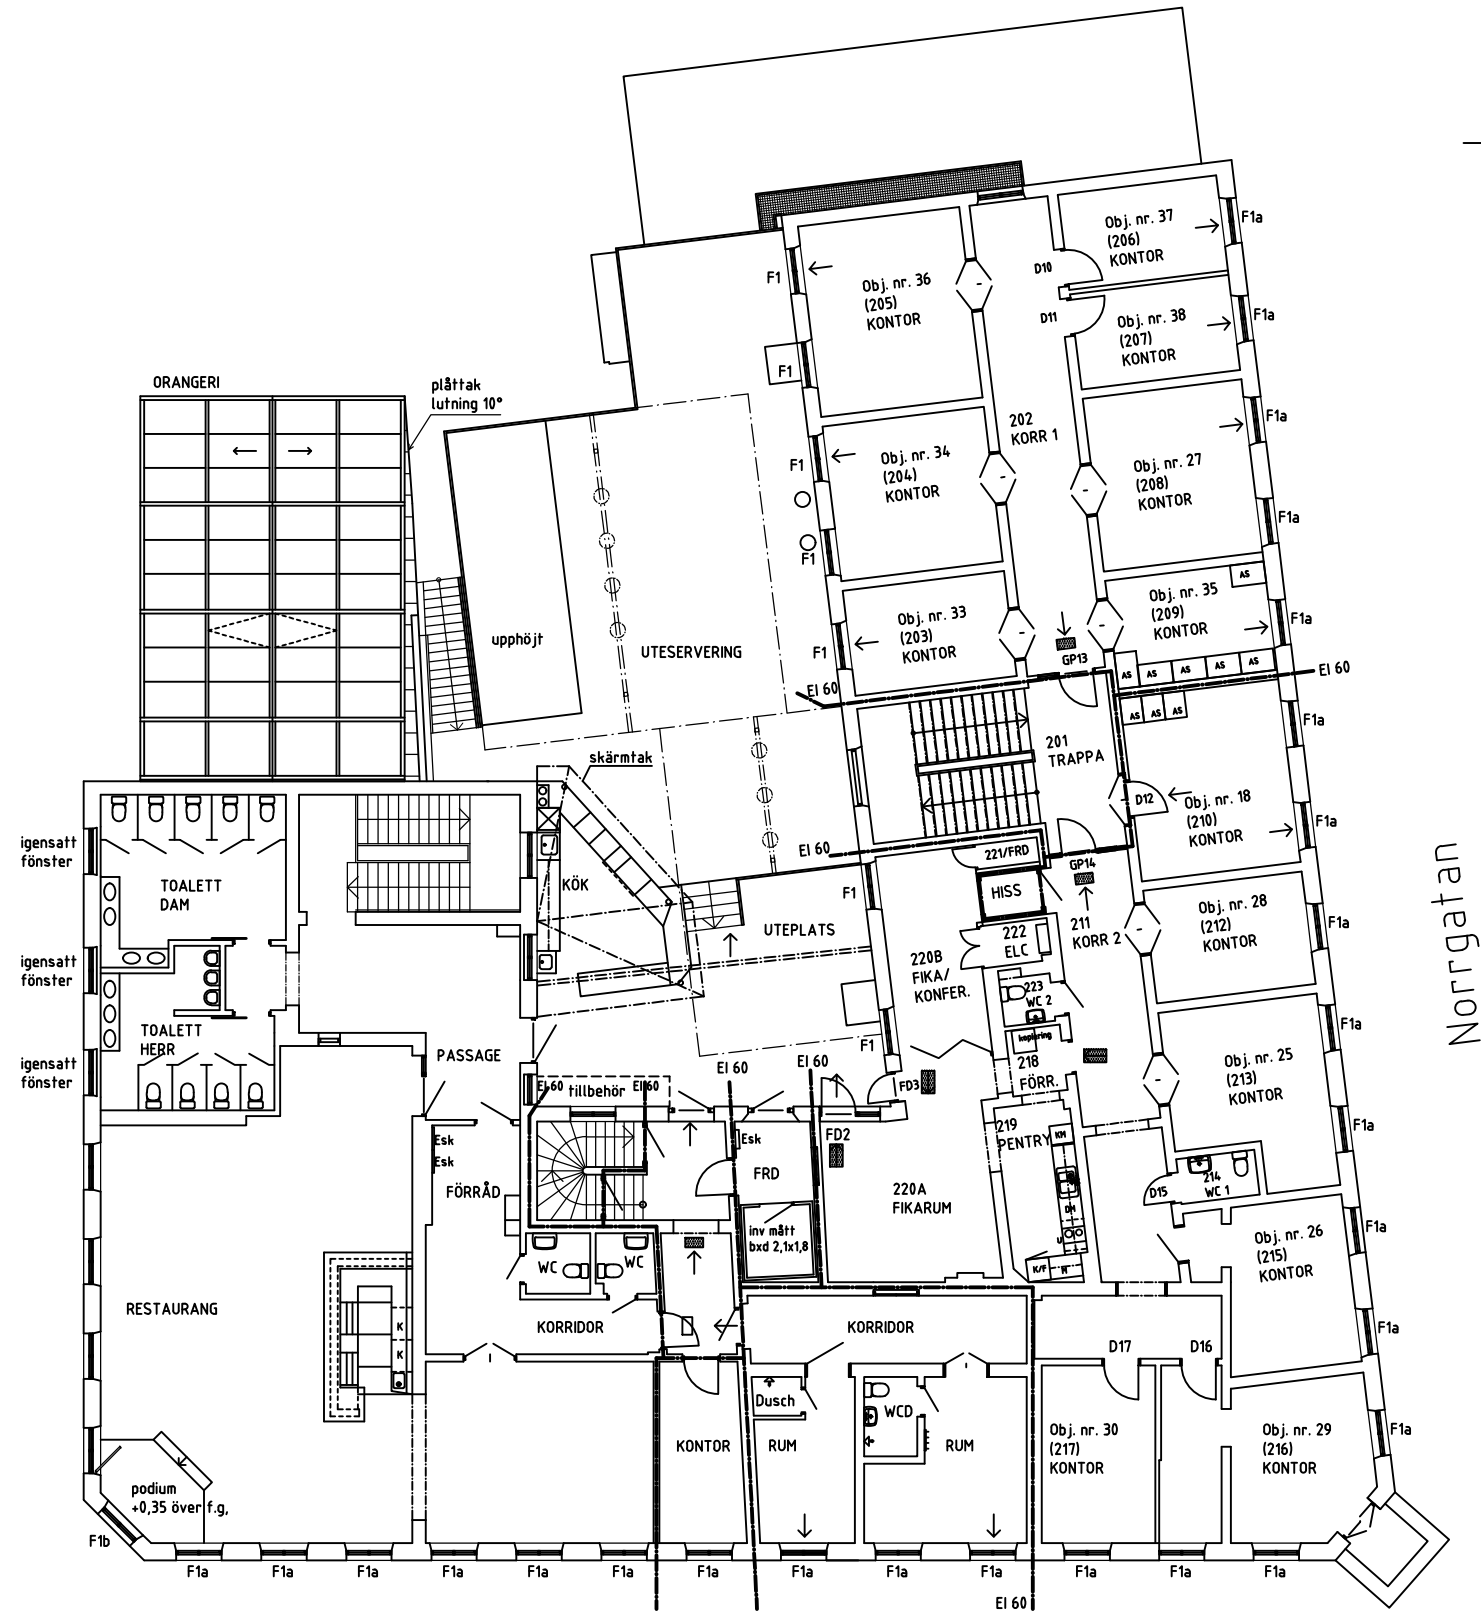

Drottninggatan

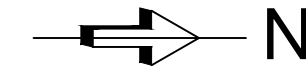

FÖRKLARINGAR BRAND

- Brandcellsgräns EI 60
- Genomlyst skylt
- Efterlysande skylt
- Utrymningsstrategi

FÖRKLARINGAR

- Bef. dörrar
- Nya dörrar
- Ny vikvägg
- Entreprenadsgräns
- Arkivskåp 420 kg
- Arkivskåp 305 kg
- Infravärme
- Esk
- Elskåp

Rev C. Bredd på trappan till uteservering på plan 2 kan avvika något

C	Orangeri, parkering, allmänt	HB	2024-12-20
B	Objektnummer/ Kontors nr	HB	2021-03-01
A	Relationsritning	HB	2020-04-23
BET	ANT	ÄNDRINGEN AVSER	SIGN DATUM

RELATIONSHANDLING

HOTELL VARBERG

TikiUna Arkitektkontor AB
Norrgatan 16, 432 41 Varberg
0735 09 77 36, hatidza@tikiuna.se

UPPDRAG NR	RITAD AV	HANDLÄGGARE
029-13		HB
DATUM	ANSVARIG	
14-06-10	H. Behaderovic	

KV KOMMERSERÅDET 9, VARBERGS KOMMUN
OMBYGGNAD HOTELL TILL KONTOR

PLAN 2 OMBYGGNAD		A1
SKALA	A1 1:100	NUMMER
	A3 1:200	A40:30
		BET
		C

