




Denna ritning är gjord efter:  
 - tillhandahållna ritningar från Varbergs kommuns bygglövsarkiv,  
 planer, fasader, sektioner och situationsplaner  
 - inventering på plats

Reservation för eventuella avvikelser

FÖRKLARINGAR

Brand  
 --- BR --- Brandcellsgräns

HÄNVISNINGAR

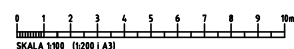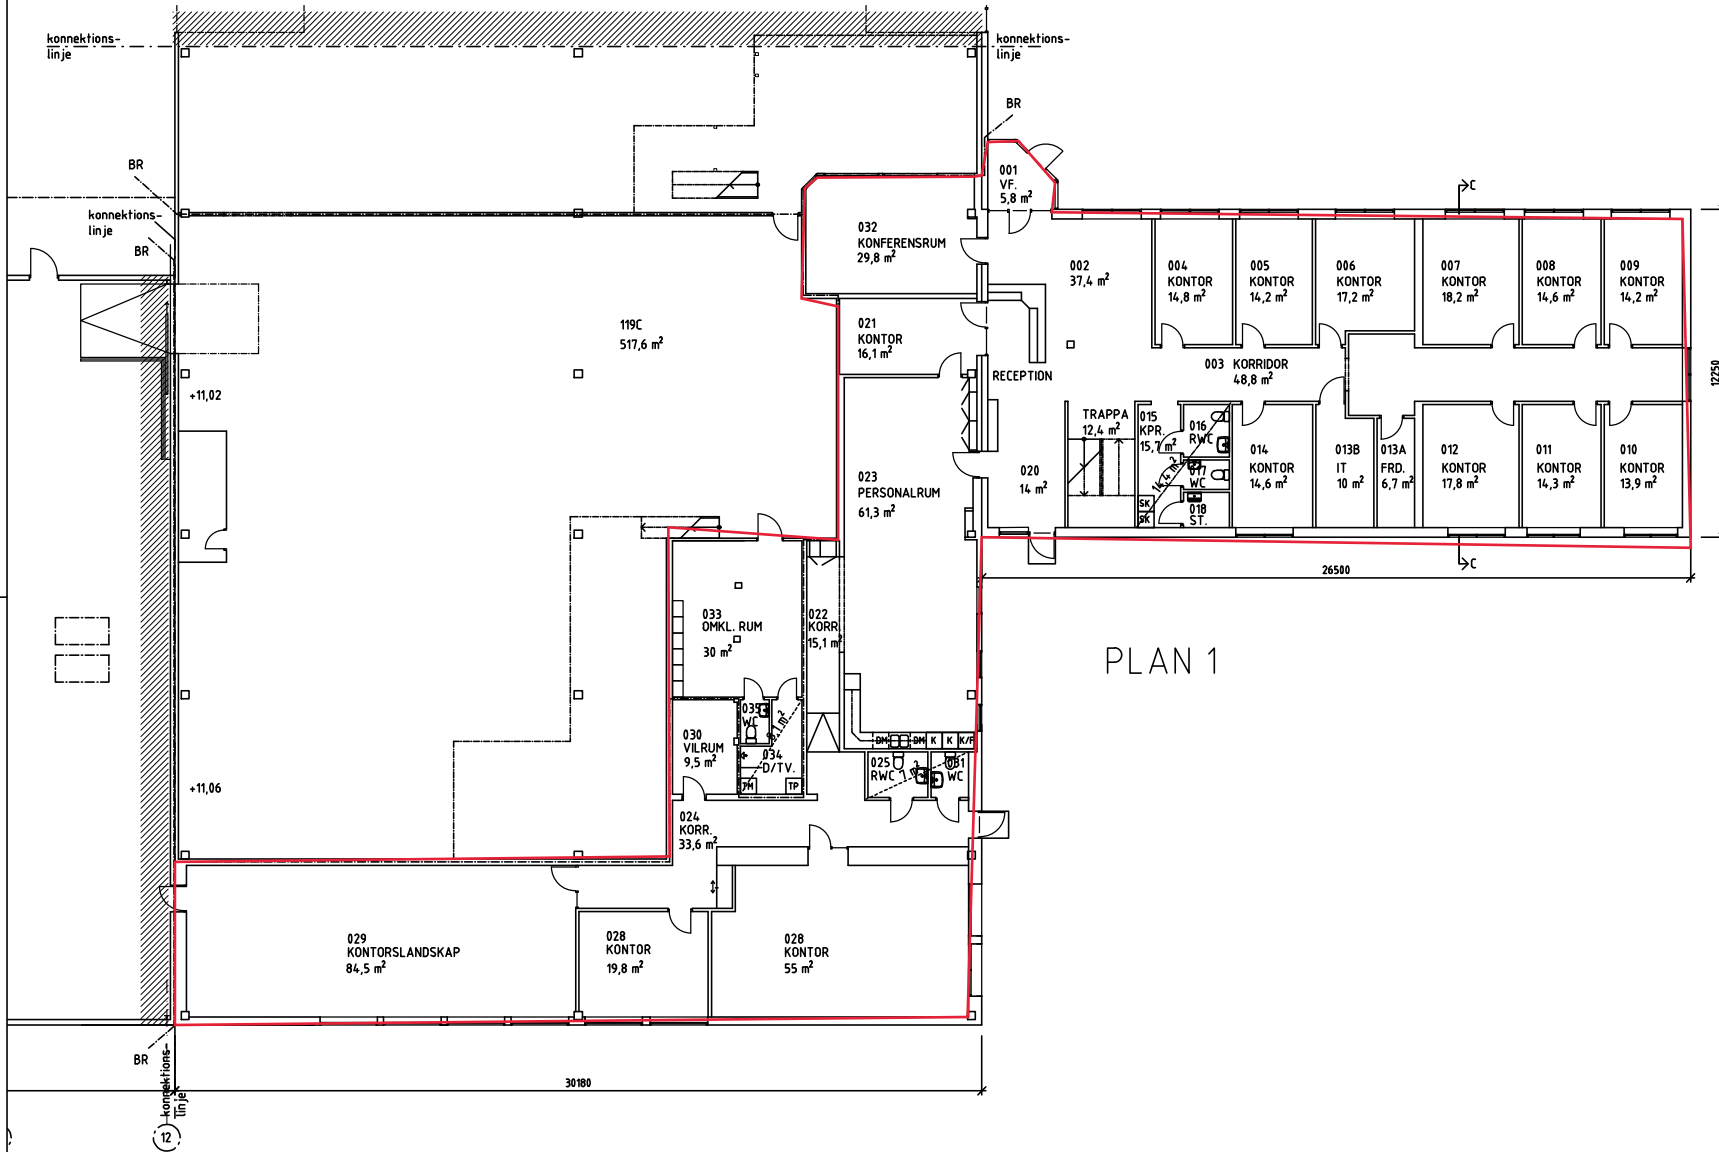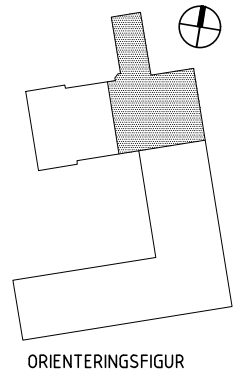

BET	ANT	FÖRÄNDRING AVSEER	DATUM	SKÖT
<b>RELATIONSHANDLING</b>				
<b>Hjulet 9</b>				
<b>TikiUna</b> <small>ARKITEKTER</small>				
<b>Hjulet 9</b> VARBERGS KOMMUN				
<input checked="" type="checkbox"/>	A	TikiUna AB	TEL: 0135 097 736	
<input type="checkbox"/>	K		TEL.	
<input type="checkbox"/>	V		TEL.	
<input type="checkbox"/>	E		TEL.	
<input type="checkbox"/>	M		TEL.	
<input type="checkbox"/>	W		TEL.	
<input type="checkbox"/>			TEL.	
UPPDRAG NR	22-180	RITAD AV	HB	HANDLÄGGARE
DATUM	2022-03-11	ANSVARIG	H. Behäderovic	
Hjulet 9, Stormhällsvägen 6				
Befintlighetsritningar				
PLAN 1, DEL 1 KONTOR, VERKSTAD				A1
SKALA	A1=1:100	NUMMER	A49:101	BET
	A3=1:200			



Denna ritning är gjord efter:  
 - tillhandahållna ritningar från Varbergs kommuns bygglövsarkiv,  
 planer, fasader, sektioner och situationsplaner  
 - inventering på plats

Reservation för eventuella avvikelser

FÖRKLARINGAR

Brand  
 --- BR --- Brandcellsgräns

HÄNKVISNINGAR

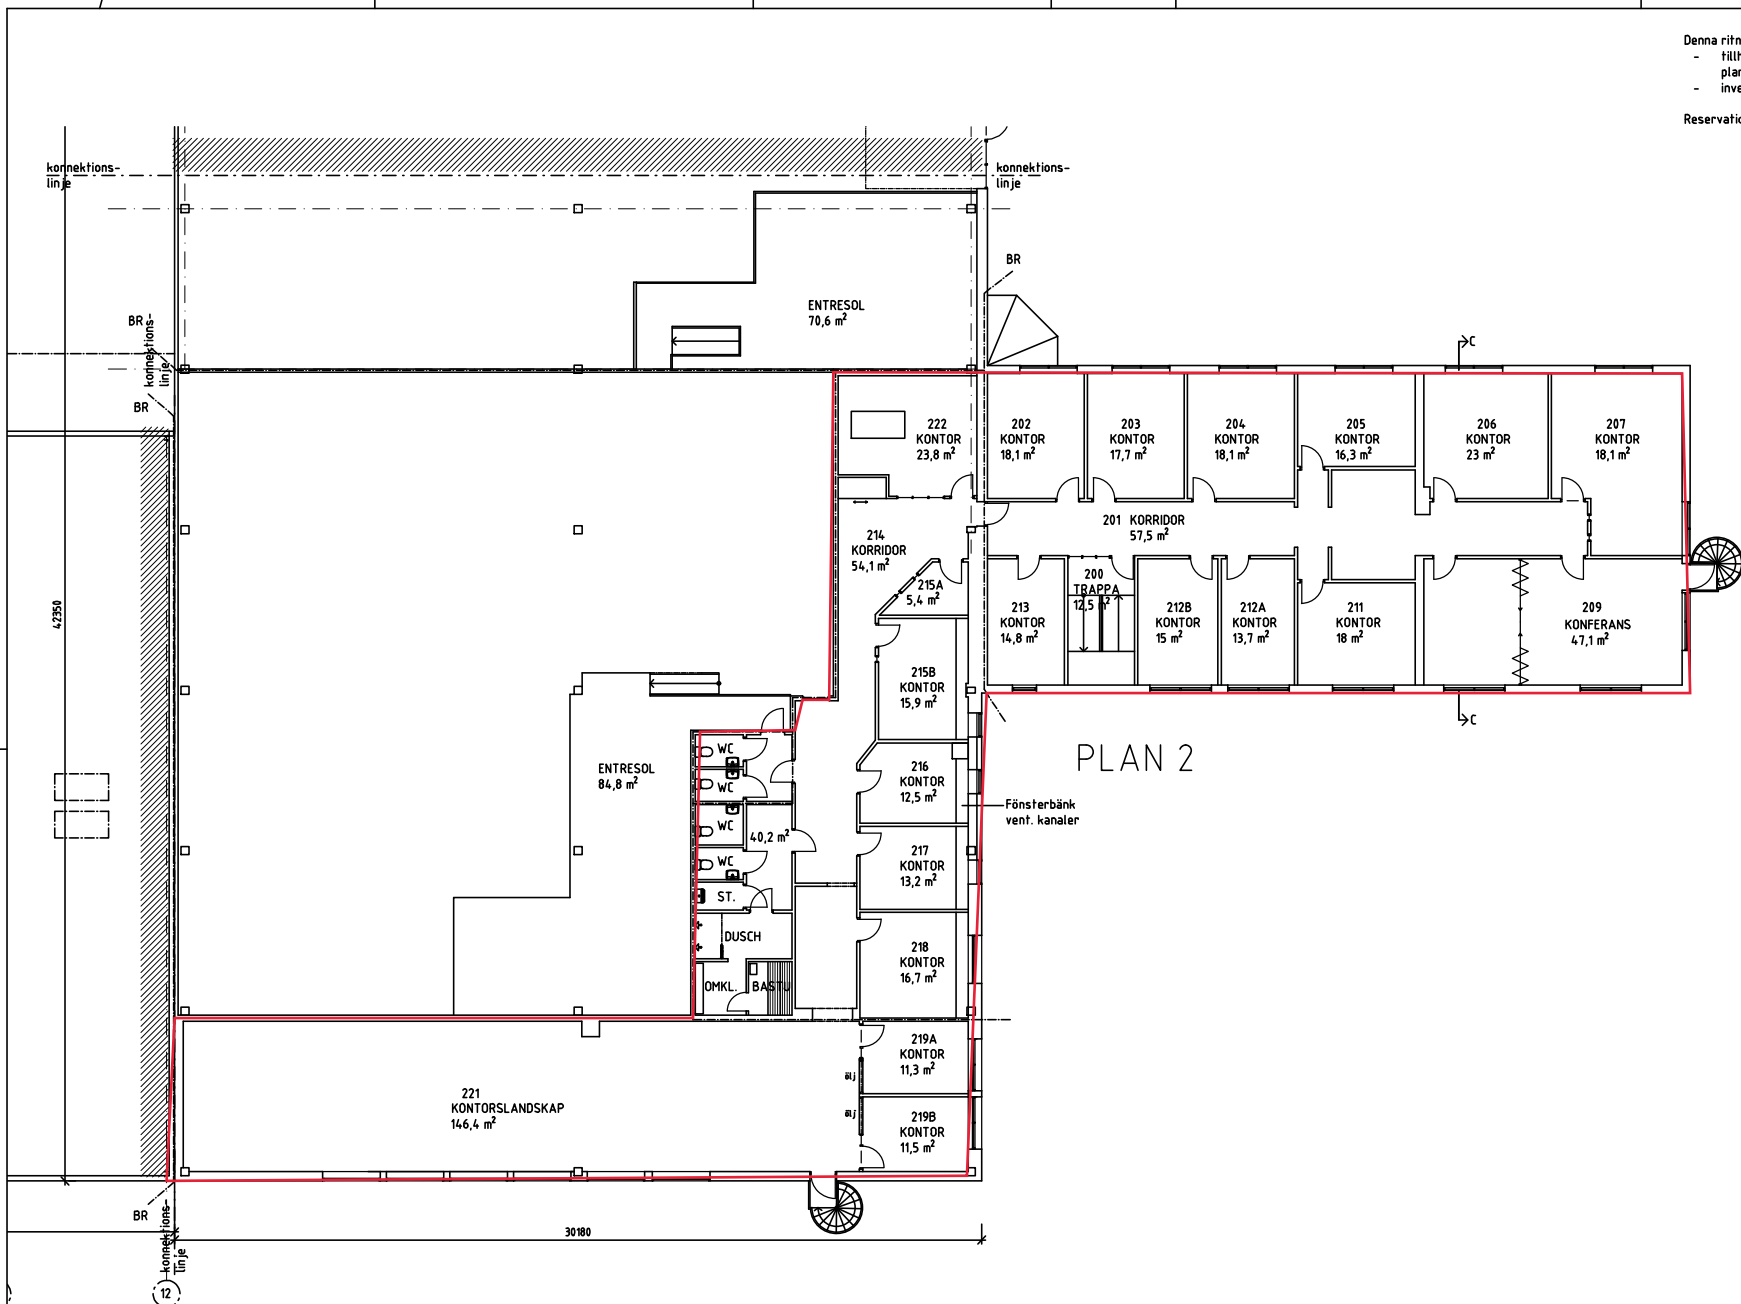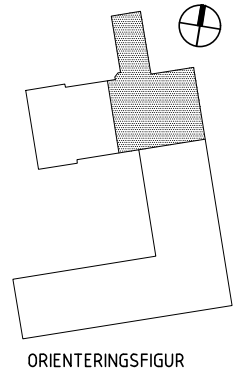

PLAN 2



BET	ANT	FÖRÄNDRING AV	DATUM	AV
<b>RELATIONSHANDLING</b>				
Hjulet 9				
<b>TikiUna</b> <small>BYGGTÄNK</small>				
Hjulet 9 VARBERGS KOMMUN				
<input checked="" type="checkbox"/>	A	TikiUna AB	TEL. 0735 097 736	
<input type="checkbox"/>	K		TEL.	
<input type="checkbox"/>	V		TEL.	
<input type="checkbox"/>	E		TEL.	
<input type="checkbox"/>	M		TEL.	
<input type="checkbox"/>	W		TEL.	
<input type="checkbox"/>			TEL.	
UPPDRAG NR	22-180	RITAD AV	HB	HANDLIGGARE
DATUM	2022-03-11	ANSVARIG	H. Behaderovic	
Hjulet 9, Stormhällsvägen 6				
Befintlighetsritningar				
PLAN 2, DEL 1 KONTOR, VERKSTAD				A1
SKALA	A1=1:100	NOBBEN		BET
	A3=1:200	A49:201		